

Burmistrz  
*Karolina Piotrowska*

RADCA PRAWNY  
*Michał Pióróg*  
Projekt

Druk nr 161/20

UCHWAŁA NR .....

RADY MIEJSKIEJ W DREZDENKU

z dnia ..... 2020r.

**w sprawie wykazu kąpielisk oraz sezonu kąpielowego na terenie Gminy Drezdenko  
na rok 2020**

Na podstawie art. 18 ust. 2 pkt 15 ustawy z dnia 8 marca 1990 r. o samorządzie gminnym (t. j. Dz. U. z 2019r., poz. 506 ze zm.) oraz art. 37 ust. 1 i 2 ustawy z dnia 20 lipca 2017 r. Prawo wodne (t. j. Dz. U. z 2020r., poz. 310 ze zm.), uchwała się co następuje:

**§ 1.** Określa się wykaz kąpielisk na terenie Gminy Drezdenko na rok 2020:

- 1) Kąpielisko „Plaża Lubiewo” na Jeziorze Łubowo o długości linii brzegowej 51,5 m, którego organizatorem jest Gmina Drezdenko.
- 2) Kąpielisko „Plaża Zagórze” na Jeziorze Łubowo, o długości linii brzegowej 40 m, którego organizatorem jest Gmina Drezdenko.
- 3) Kąpielisko w miejscowości Gościm nad Jeziorem Solecko o długości linii brzegowej 29 m, którego organizatorem jest Spółdzielnia Rehabilitacja w Gościmiu- Spółdzielnia Osób Prawnych, Ośrodek Rehabilitacyjno- Wypoczynkowy im. prof. Wiktora Degi.

**§ 2.** Lokalizacje kąpielisk, o których mowa w § 1 określono w załącznikach nr 1-3.

**§ 3** Określa się sezon kąpielowy na kąpieliskach wymienionych w § 1:

- 1) Kąpielisko „Plaża Lubiewo” od 27 czerwca do 31 sierpnia 2020r,
- 2) Kąpielisko „Plaża Zagórze” od 27 czerwca do 31 sierpnia 2020r,
- 3) Kąpielisko w miejscowości Gościm nad Jeziorem Solecko od 26 czerwca do 31 sierpnia 2020r.

**§ 4.** Wykonanie uchwały powierza się Burmistrzowi Drezdenka.

**§ 5.** Uchwała wchodzi w życie po upływie 14 dni od dnia ogłoszenia w Dzienniku Urzędowym Województwa Lubuskiego.

## UZASADNIENIE

Zgodnie z art. 37 ust. 1 i ust. 2 ustawy z dnia 20 lipca 2017 r. Prawo wodne (t. j. Dz. U. z 2020r., poz. 310 ze zm.) rada gminy określa, w drodze uchwały będącej aktem prawa miejscowego, corocznie do dnia 20 maja:

- 1) sezon kąpielowy, który obejmuje okres między 1 czerwca a 30 września,
- 2) wykaz kąpielisk na terenie gminy.

Wniosek o ujęcie w wykazie kąpielisk składa corocznie do Burmistrza organizator kąpieliska w terminie do dnia 31 grudnia roku poprzedzającego sezon kąpielowy, w którym kąpielisko ma być otwarte (art. 37 ust. 3).

Zgodnie z art. 37 ust. 10 projekt w/w uchwały został podany do publicznej wiadomości w sposób zwyczajowo przyjęty tj.: wywieszony na tablicach ogłoszeń Urzędu Miejskiego oraz umieszczony na stronie internetowej Urzędu w Biuletynie Informacji Publicznej.

Uwagi oraz propozycje zmian do projektu uchwały można było składać w terminie 21 dni tj. od dnia 16.01.2020r. do dnia 06.02.2020r.

W wyznaczonym terminie nie wniesiono żadnych uwag i propozycji zmian do projektu w/w uchwały.

Na podstawie art. 37 ust. 12 ustawy Prawo wodne projekt uchwały wraz z wnioskami organizatorów kąpielisk w dniu 12.02.2020r. przekazany został do zaopiniowania Wodom Polskim, właścicielowi wód, właściwemu organowi Inspekcji Ochrony Środowiska i Państwowemu Powiatowemu Inspektorowi Sanitarnemu.


W/w podmioty w terminie 14 dni od dnia otrzymania projektu uchwały wyrażają opinię o projekcie. Brak opinii w tym terminie uznaje się za wyrażenie opinii pozytywnej.

W w/w terminie do Urzędu Miejskiego wpłynęły opinie Państwowego Gospodarstwa Wodnego Wody Polskie Regionalny Zarząd Gospodarki Wodnej w Bydgoszczy oraz Powiatowego Inspektora Sanitarnego w Drezdenku, którzy nie wnieśli uwag do projektu uchwały.

Wobec powyższego podjęcie niniejszej uchwały jest uzasadnione.

SKALA 1:500

GRANICA KĄPIELISKA

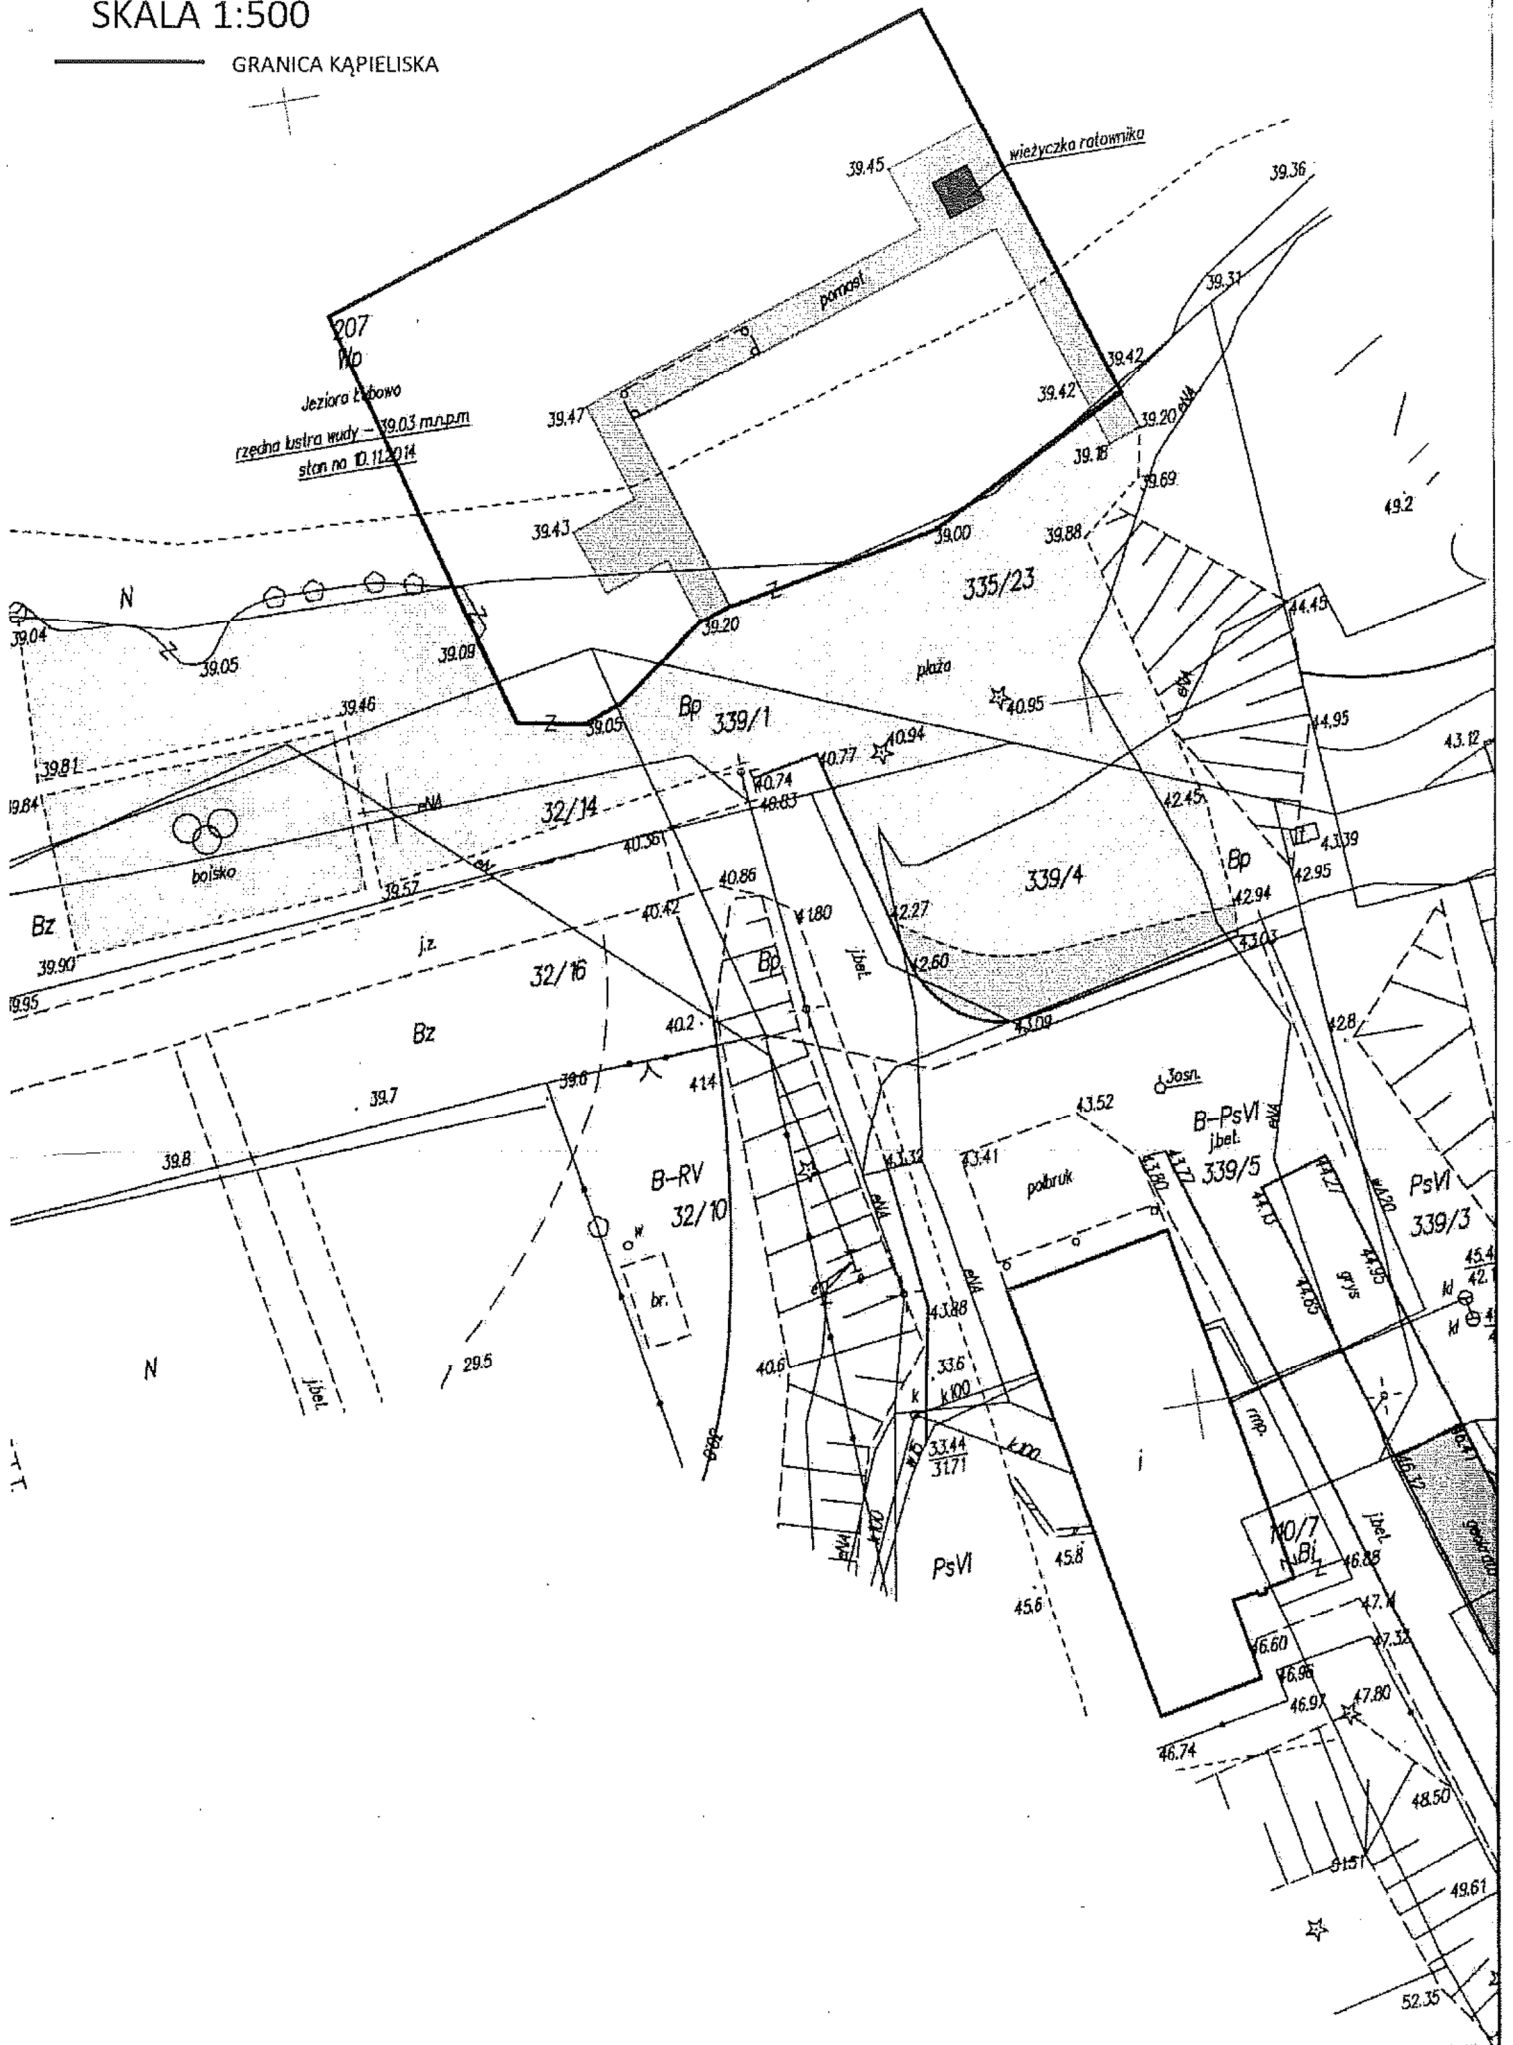

ZAGÓRZE LUBIEWSKIE gm. Drezdenko  
Pomiar powykonawczy pomostu

Załącznik nr 2

1:500

Wykonano zgodnie z projektem zagospodarowania terenu

GK.6840.460.2019

Wykonawca: **GEODEZJA s.c. Cichowicz-Klemba-Marzec**

Aleja Piastów 1, 66-500 Strzelce Kraje

Kierownik roboty

16.05.2019  
GEODETA  
Leszek Cichowicz  
Kraj. nr 5654

Poświadczam się zgodność niniejszej kopii z treścią  
materiału państwowego zasobu geodezyjnego  
i kartograficznego

**STAROSTA STRZELECKO-DREZDENECKI**


KOPIA MAPY POWYKONAWCZEJ  
Nazwa materiału z zasobu

GK. 6840.460.2019/P.0806.2019.492  
Identyfikator ewidencyjny materiału z zasobu

27.05.2019  
Data wykonania kopii

Agnieszka Kapelara  
Imię, nazwisko i podpis osoby reprezentującej organ

GRANICA KAPIELISKA

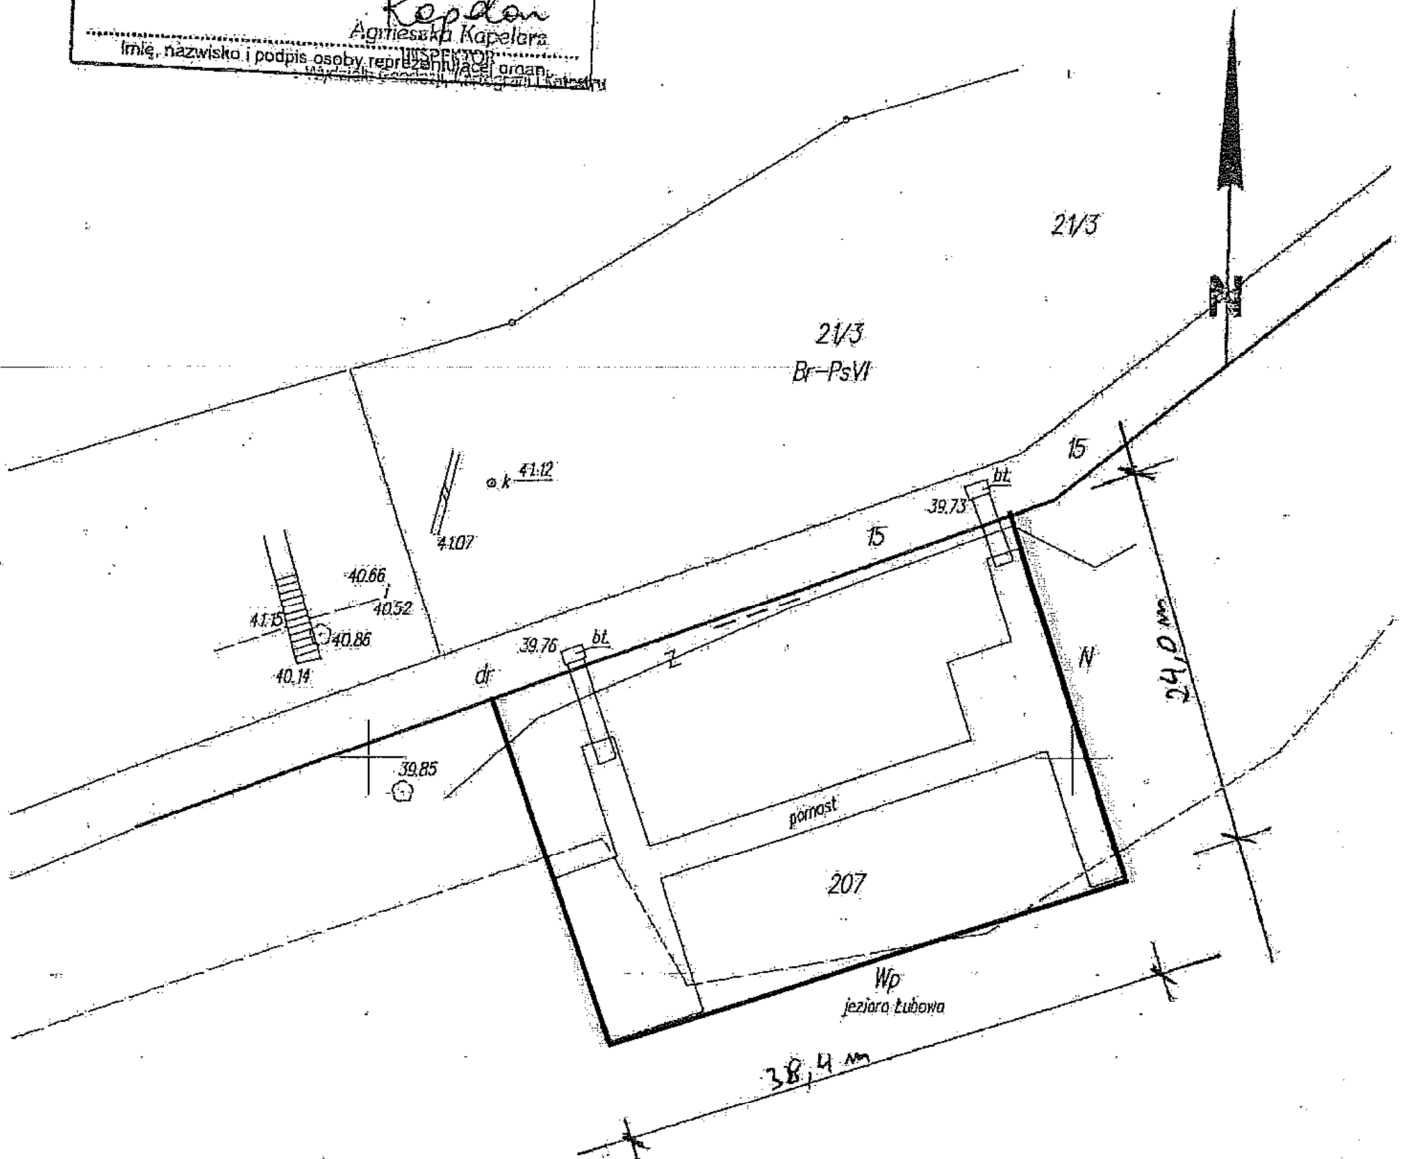



Poświadczam się zgodność niniejszej kopii z treścią  
 materiału państwowego zasobu geodezyjnego  
 i kartograficznego

**STAROSTA STRZELECKO-DREZDENECKI**

*MAPA ZASADNICZA*  
 Nazwa materiału z zasobu

*P. 0826 1005 585*  
 Identyfikator materiału z zasobu

**Z. U. P. STAROSTY**  
 Inspektor Wydziału Geodezji  
 Kartograficznego Głównego Urzędu Geodezji Państwowej

Imię, nazwisko, podpis i funkcja wyciągającej organ